



EL PRESENTE DOCUMENTO ES COPIA DE SU ORIGINAL DEL QUE ES AUTOR EL ARQUITECTO D. JUAN ANTONIO FERNANDEZ PEREZ. SU UTILIZACION TOTAL O PARCIAL, ASI COMO CUALQUIER REPRODUCCION O CESION A TERCEROS, REQUERIRA LA PREVIA AUTORIZACION EXPRESA DE SU AUTOR QUEDANDO EN TODO CASO PROHIBIDA CUALQUIER MODIFICACION UNILATERAL DEL MISMO.

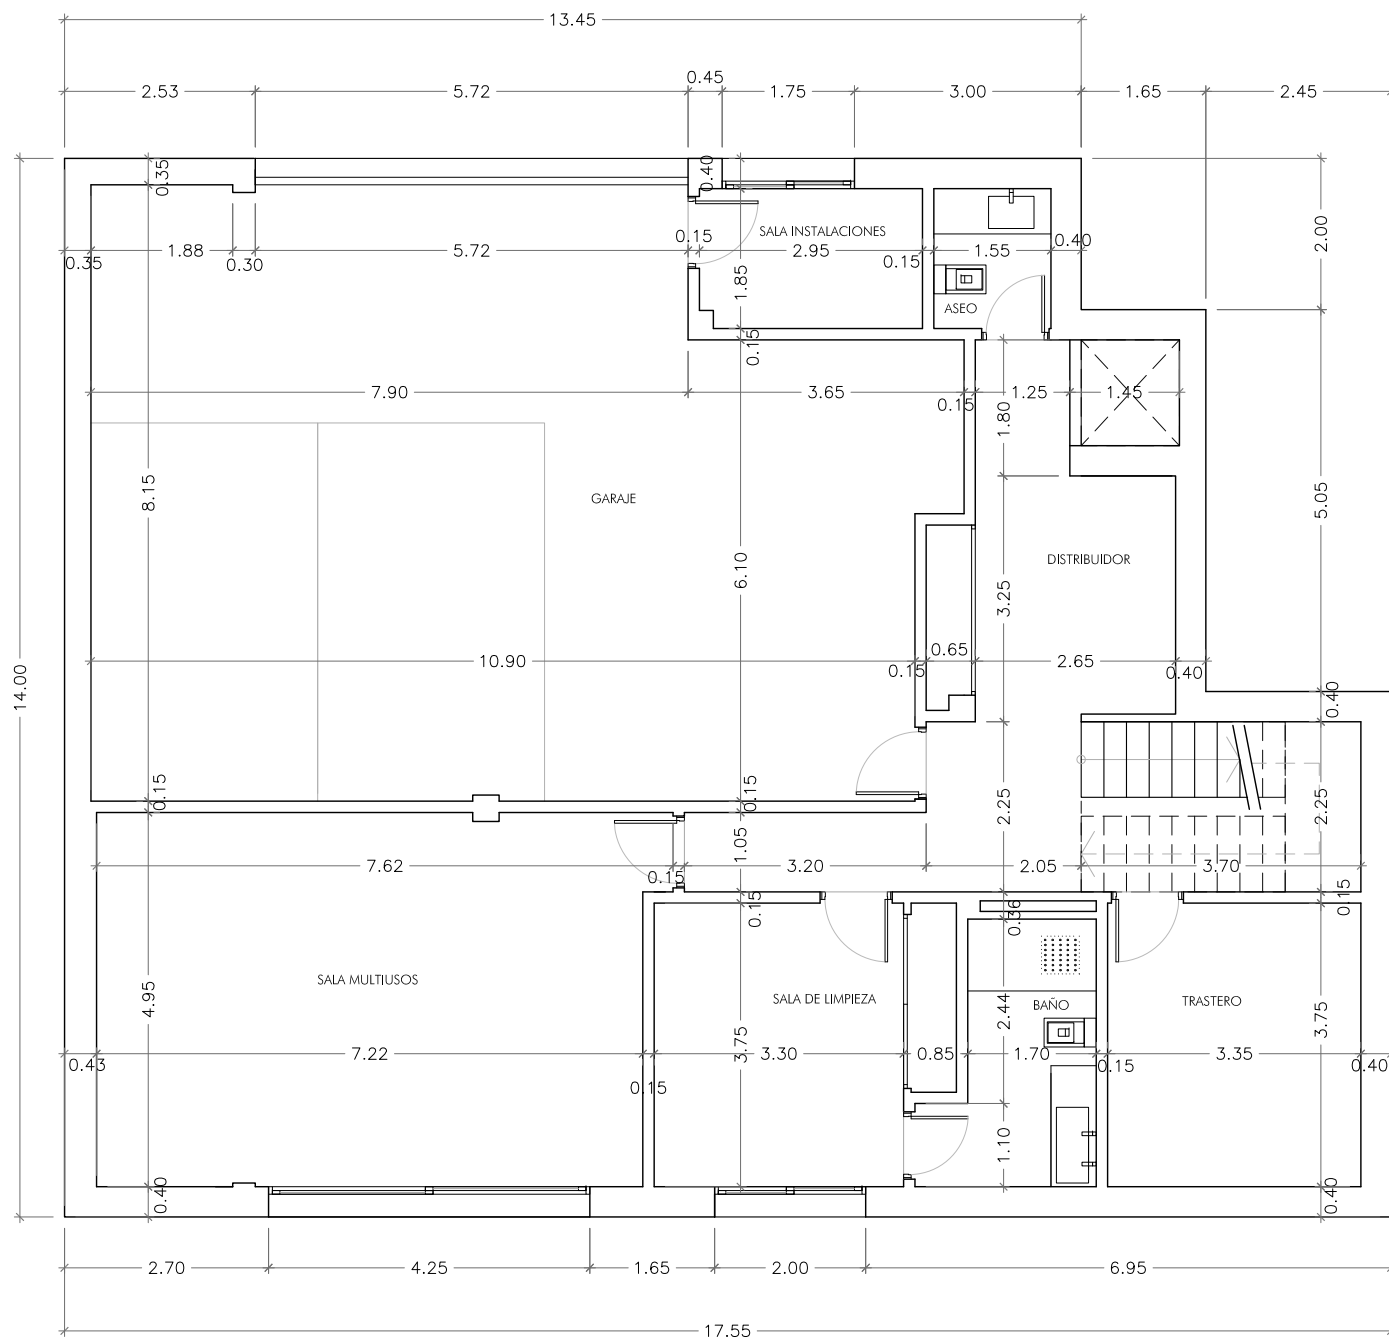

PLANTA SÓTANO

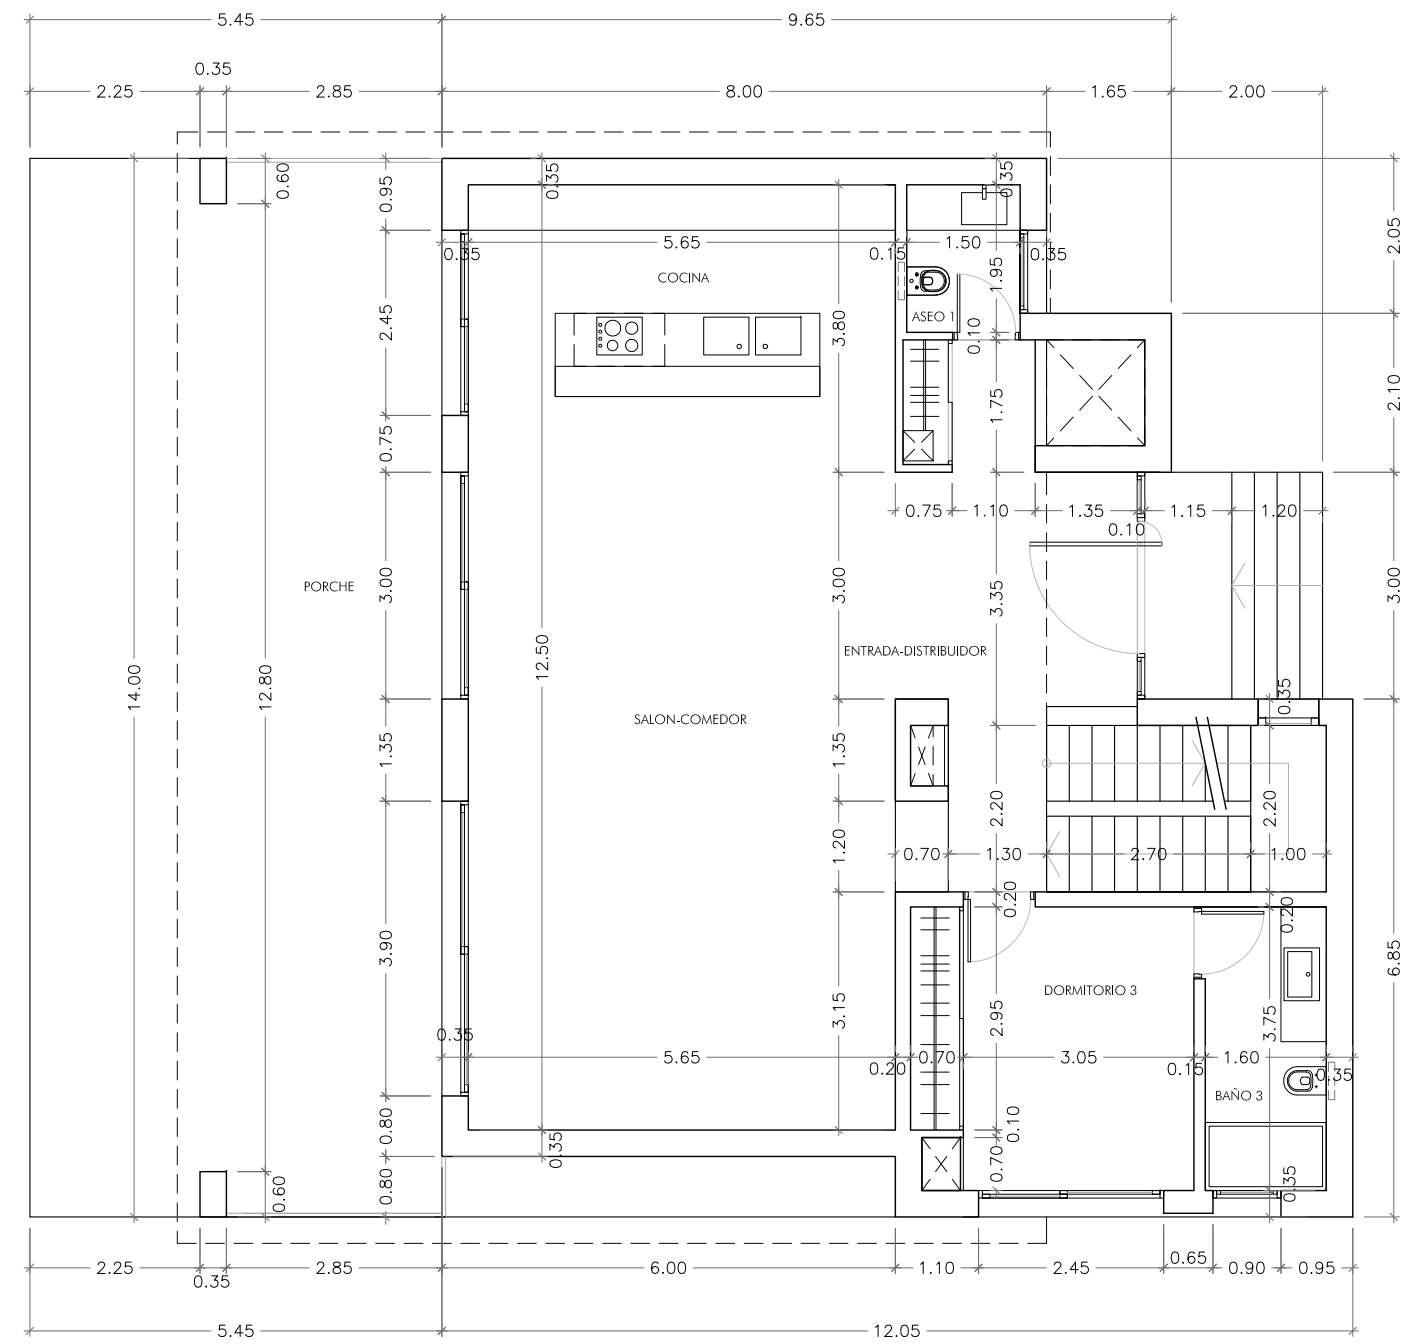

PLANTA BAJA

PLANOS FINAL DE OBRA DE VIVIENDA UNIFAMILIAR

C/. LAS GARDENIAS, PARCELAS 25 Y 26 - NUEVA ANDALUCIA - T.M. MARBELLA - MALAGA

PLANO Nº
C1-05
ESCALA 1/100

PLANO: PLANTA SÓTANO Y BAJA ACOTADA

PROMOTOR:
ZAPAP CONSTRUCCIONES INVEST, S.L.

ARQUITECTO:
JUAN ANTONIO FERNANDEZ PEREZ

FEBRERO 2020



ARQUITECTOS